

# PLAN SYTUACYJNY

## skala 1:1000



**Temat:** REMONT OBIEKTU ESTRADY AMFITEATRU W SZCZYRKU


**Adres obiektu:** Szczyrk 43-370  
ul. Wypoczynkowa  
Nr działki 8184, obręb Skalite

**Investor:** Gmina Szczyrk  
ul. Beskidzka 4  
43-370 Szczyrk

**LEGENDA:**

 GRANICA DZIAŁKI

 BUDYNEK OBJĘTY OPRACOWANIEM

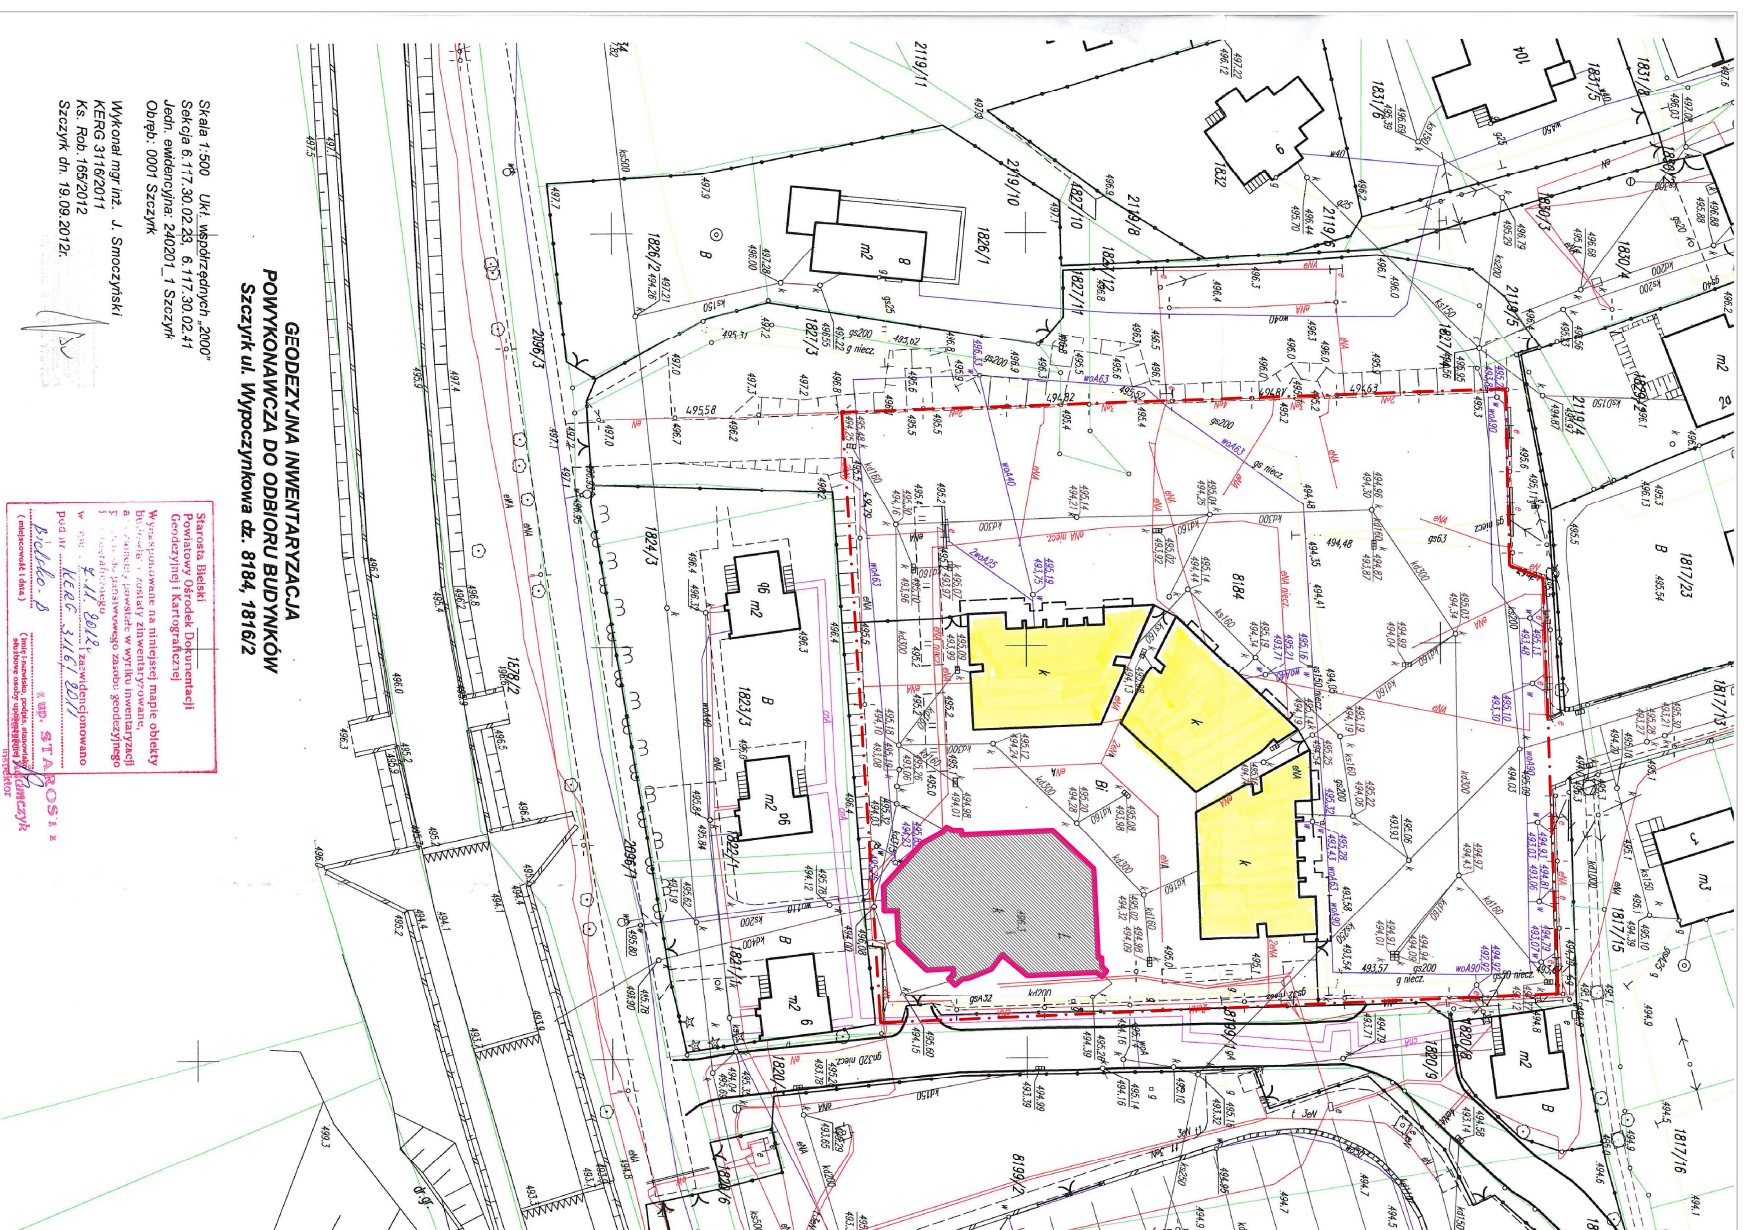

**GEODEZYJNA INWENTARYZACJA  
POWYKONAWCZA DO ODBIORU BUDYNKÓW**  
Szczyrk ul. Wypoczynkowa dz. 8184, 1816/2


Skala 1:500 UK1, współrzędnych „2000”  

Wykonał mgr inż. J. Smoczyński  
KERG 3116/2011  
Ks. Rob. 165/2012  
Szczyrk dn. 19.09.2012r.

Powiatowy Ośrodek Dokumentacji  
Geodezyjnej i Kartograficznej


Szczyrk, ul. Wypoczynkowa 43-370

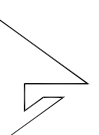

Pracownia Projektowa "Archex" s.c.

**Symbol:** 2014/04

Branża: architektura	Imię i nazwisko	Nr uprawnień	Specjalność	Podpis	Data:
Autor projektu:	Barbara Szotomiak-Biernacka	B-B 118/76	architektoniczna		02.2014
Opracowanie:	Tadeusz Biernacki	B-B 30/75	architektoniczna		
	Kinga Kasiełek				
Sprawił:	Wojciech Łapa	80/M/4338	architektoniczna		Faza: PBW
Treść:	PLAN SYTUACYJNY				
					Nr rys. 1
					Skala: 1:1000

**Temat:** REMONT OBIEKTU ESTRADY AMFITEATRU W SZCZYRKU  
SZCZYRK-SKALITE UL. WYPOCZYNKOWA, DZ. NR 8184

ZASTRZEŻA SIĘ WSZELKIE PRAWA WYNIKAJĄCE Z USTAWY O PRAWIE AUTORSKIM. RYSUNEK NIE NLEŻY NIE MOŻE BYĆ PRZERYSOYWANY, UZUPEŁNIANY LUB ODSTĄPIONY KOMUNIKOWIEK BEZ PISEMNEJ ZGODY JEDNOSTKI AUTORSKIEJ.  
RYSUNEK OPRACOWANO W PROGRAMIE AUTOCAD 2004, NR. LICENCYJNY: ACAD 2004-341-00713354.